


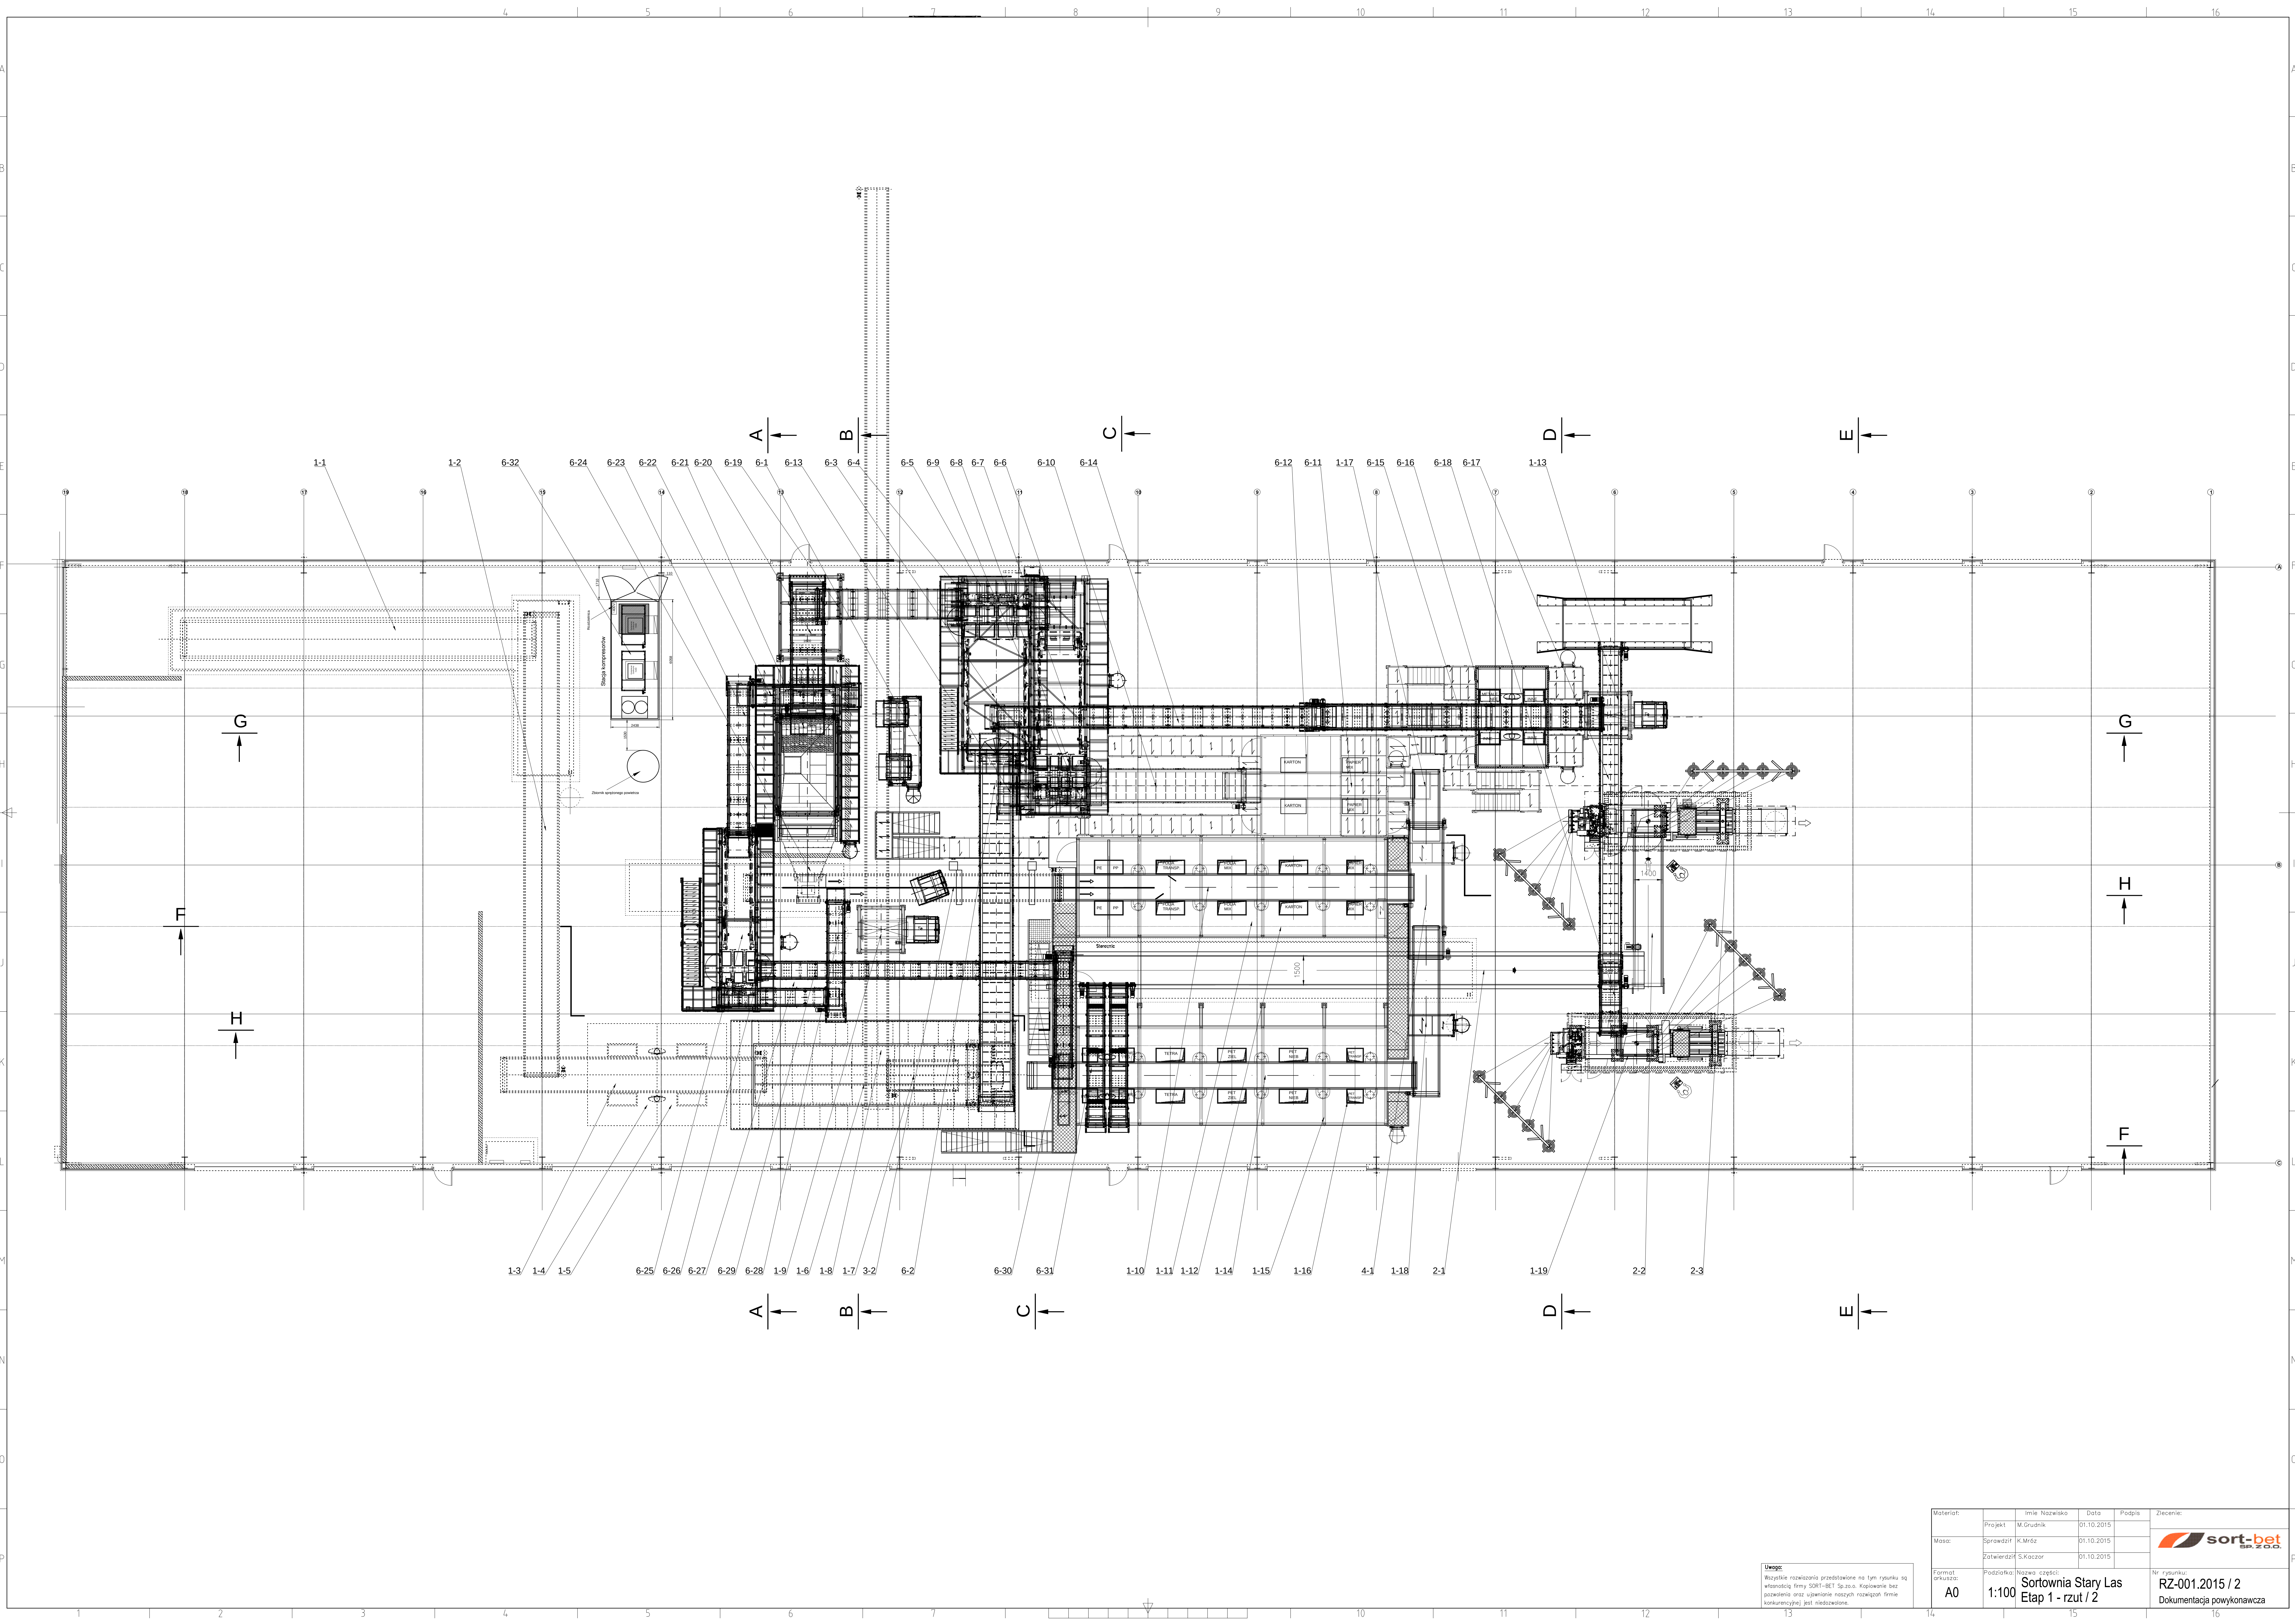

Uwaga:
Wszystkie rozważania przedstawione na tym rysunku są
własnością firmy SORT-BET Sp. z o.o. Kopiowanie bez
pozwolenia oraz upublicznienie niniejszych rozważań firmie
konkurencyjnej jest niedozwolone.

Materiał:	Imię i Nazwisko	Data	Podpis	Zatwierdzenie:
Projekt	M. Grudnik	01.10.2015		
Sprawa:	K. Mróz	01.10.2015		
Zatwierdzenie:	S. Kozior	01.10.2015		
Format arkusza:	A0			
Podziałka:	1:100			
Nazwa części:	Sortownia Stary Las Etap 1 - rzut / 2			
Nr. rysunku:	RZ-001.2015 / 2			
	Dokumentacja powykonawcza			

